

KOPIA MAPY ZASADNICZEJ
SKALA 1:500
Inwentaryzacja powykonawcza obiektu budowlanego

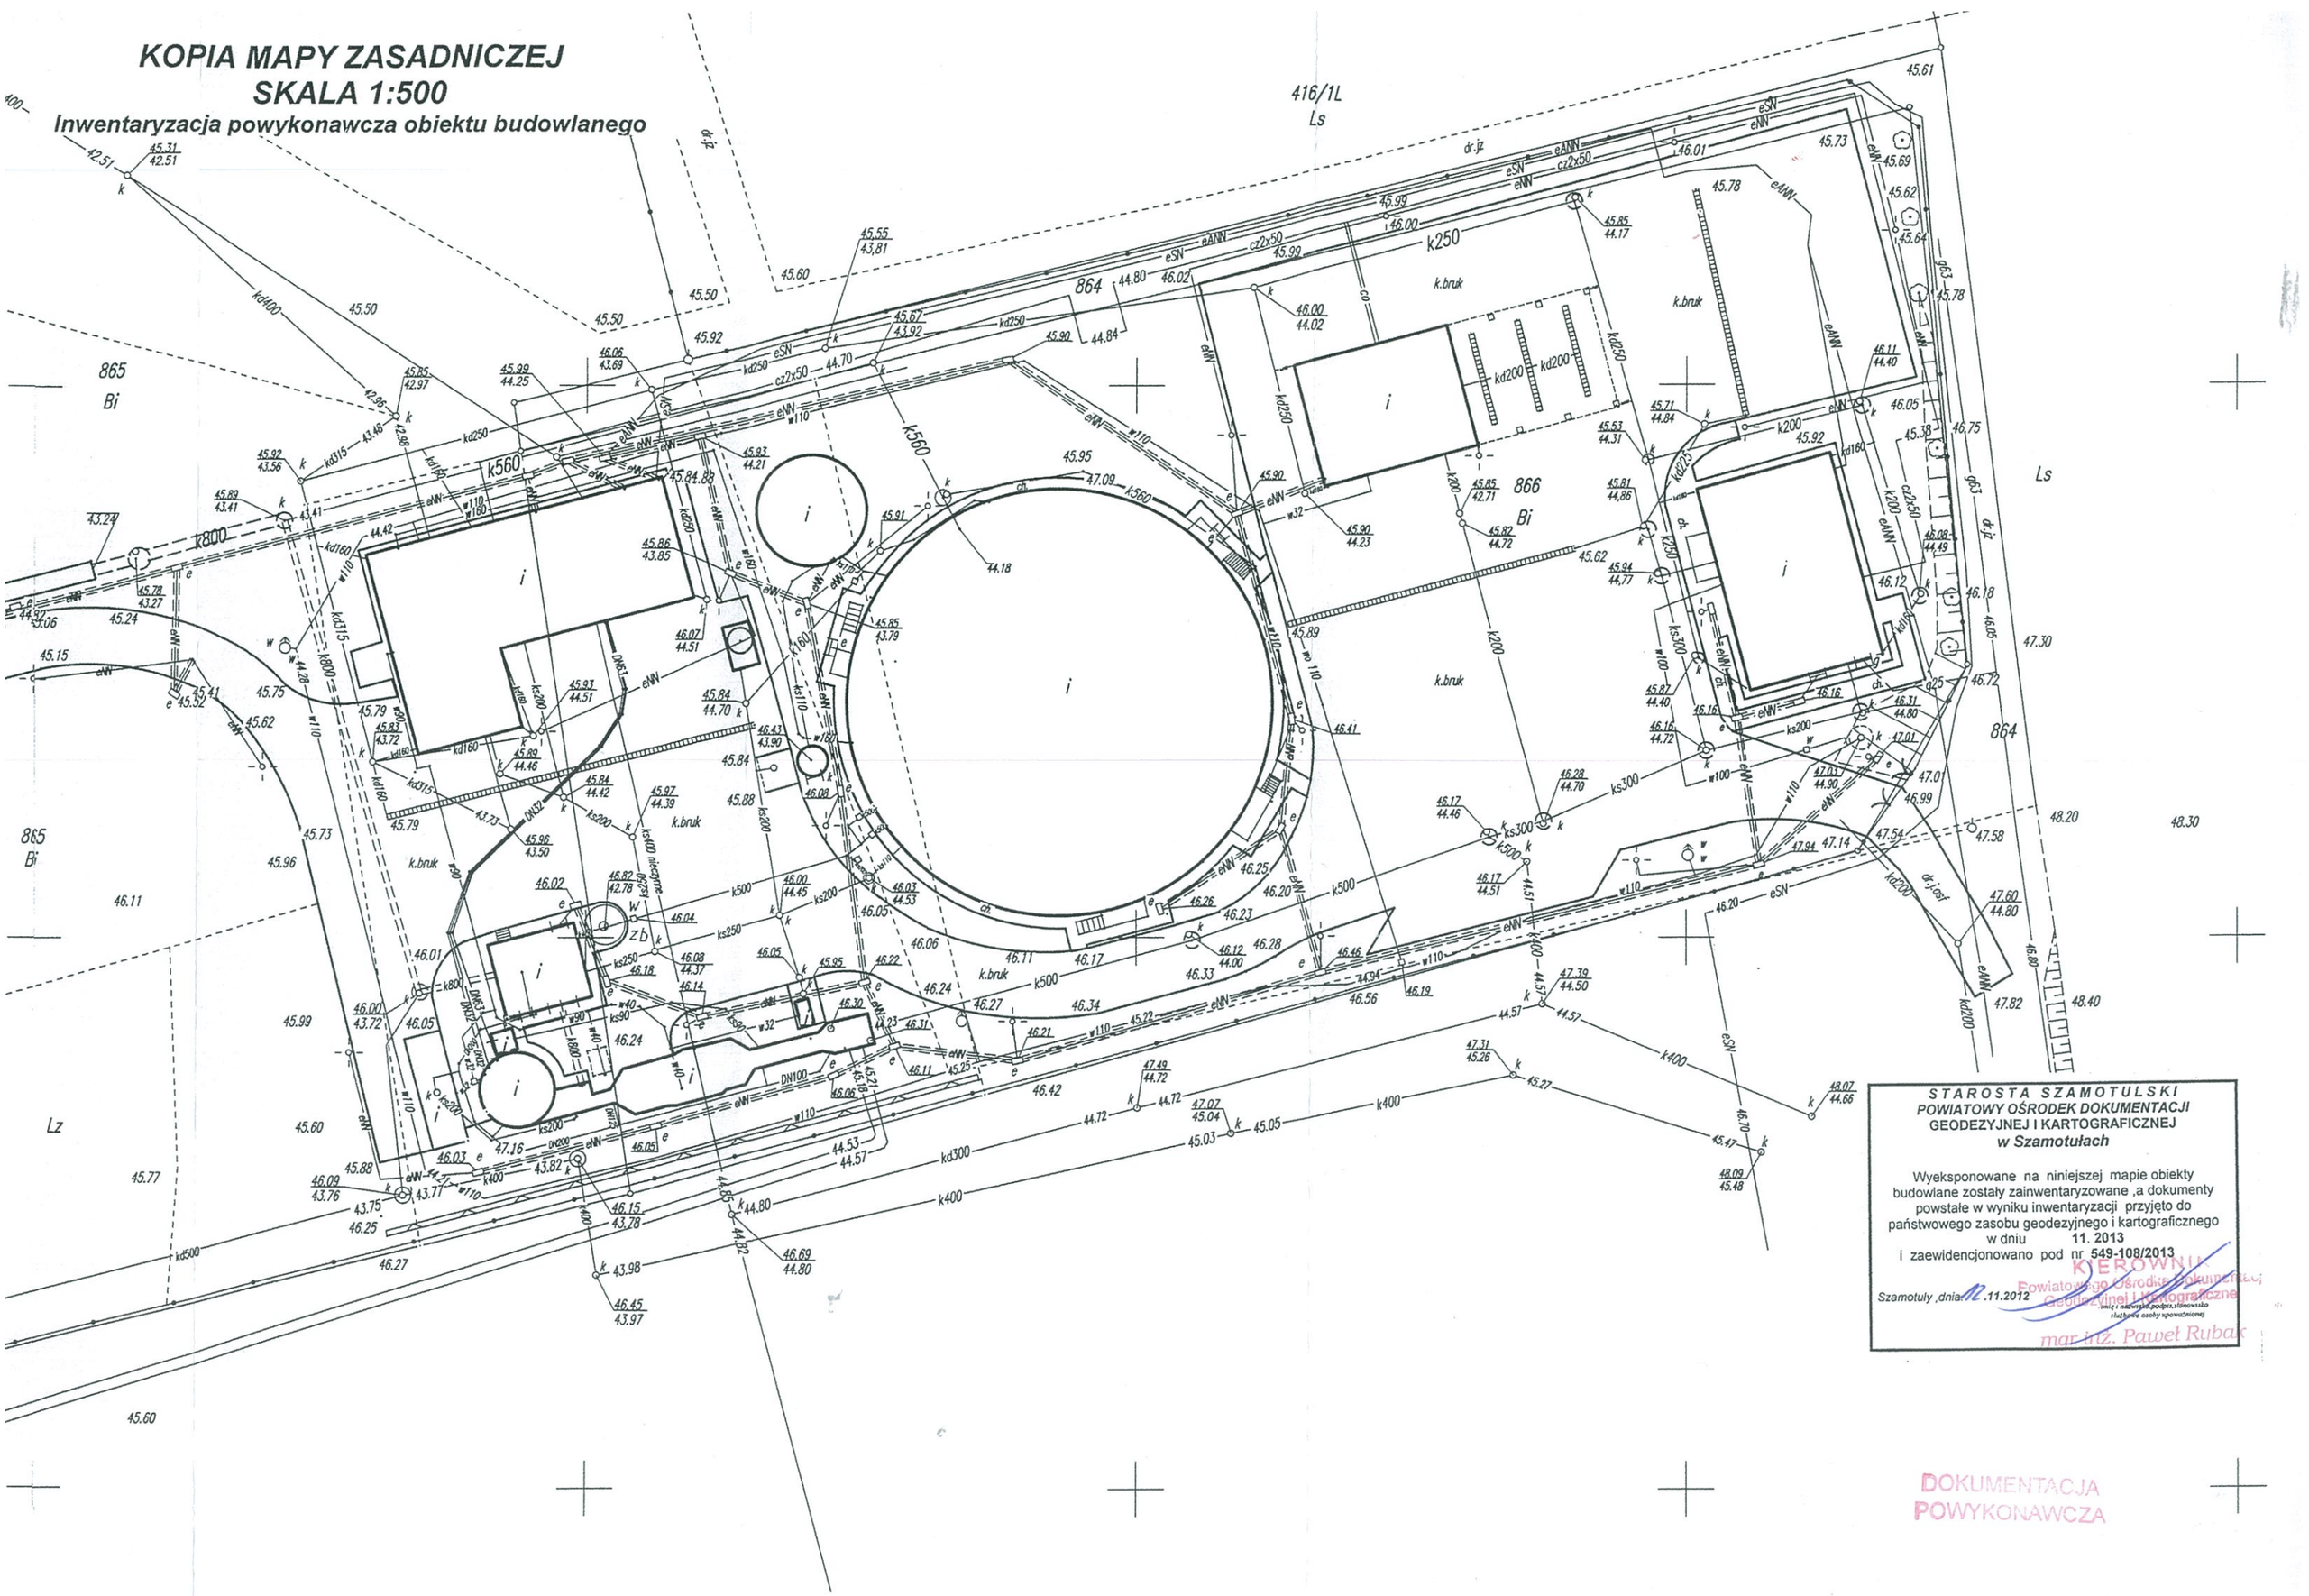

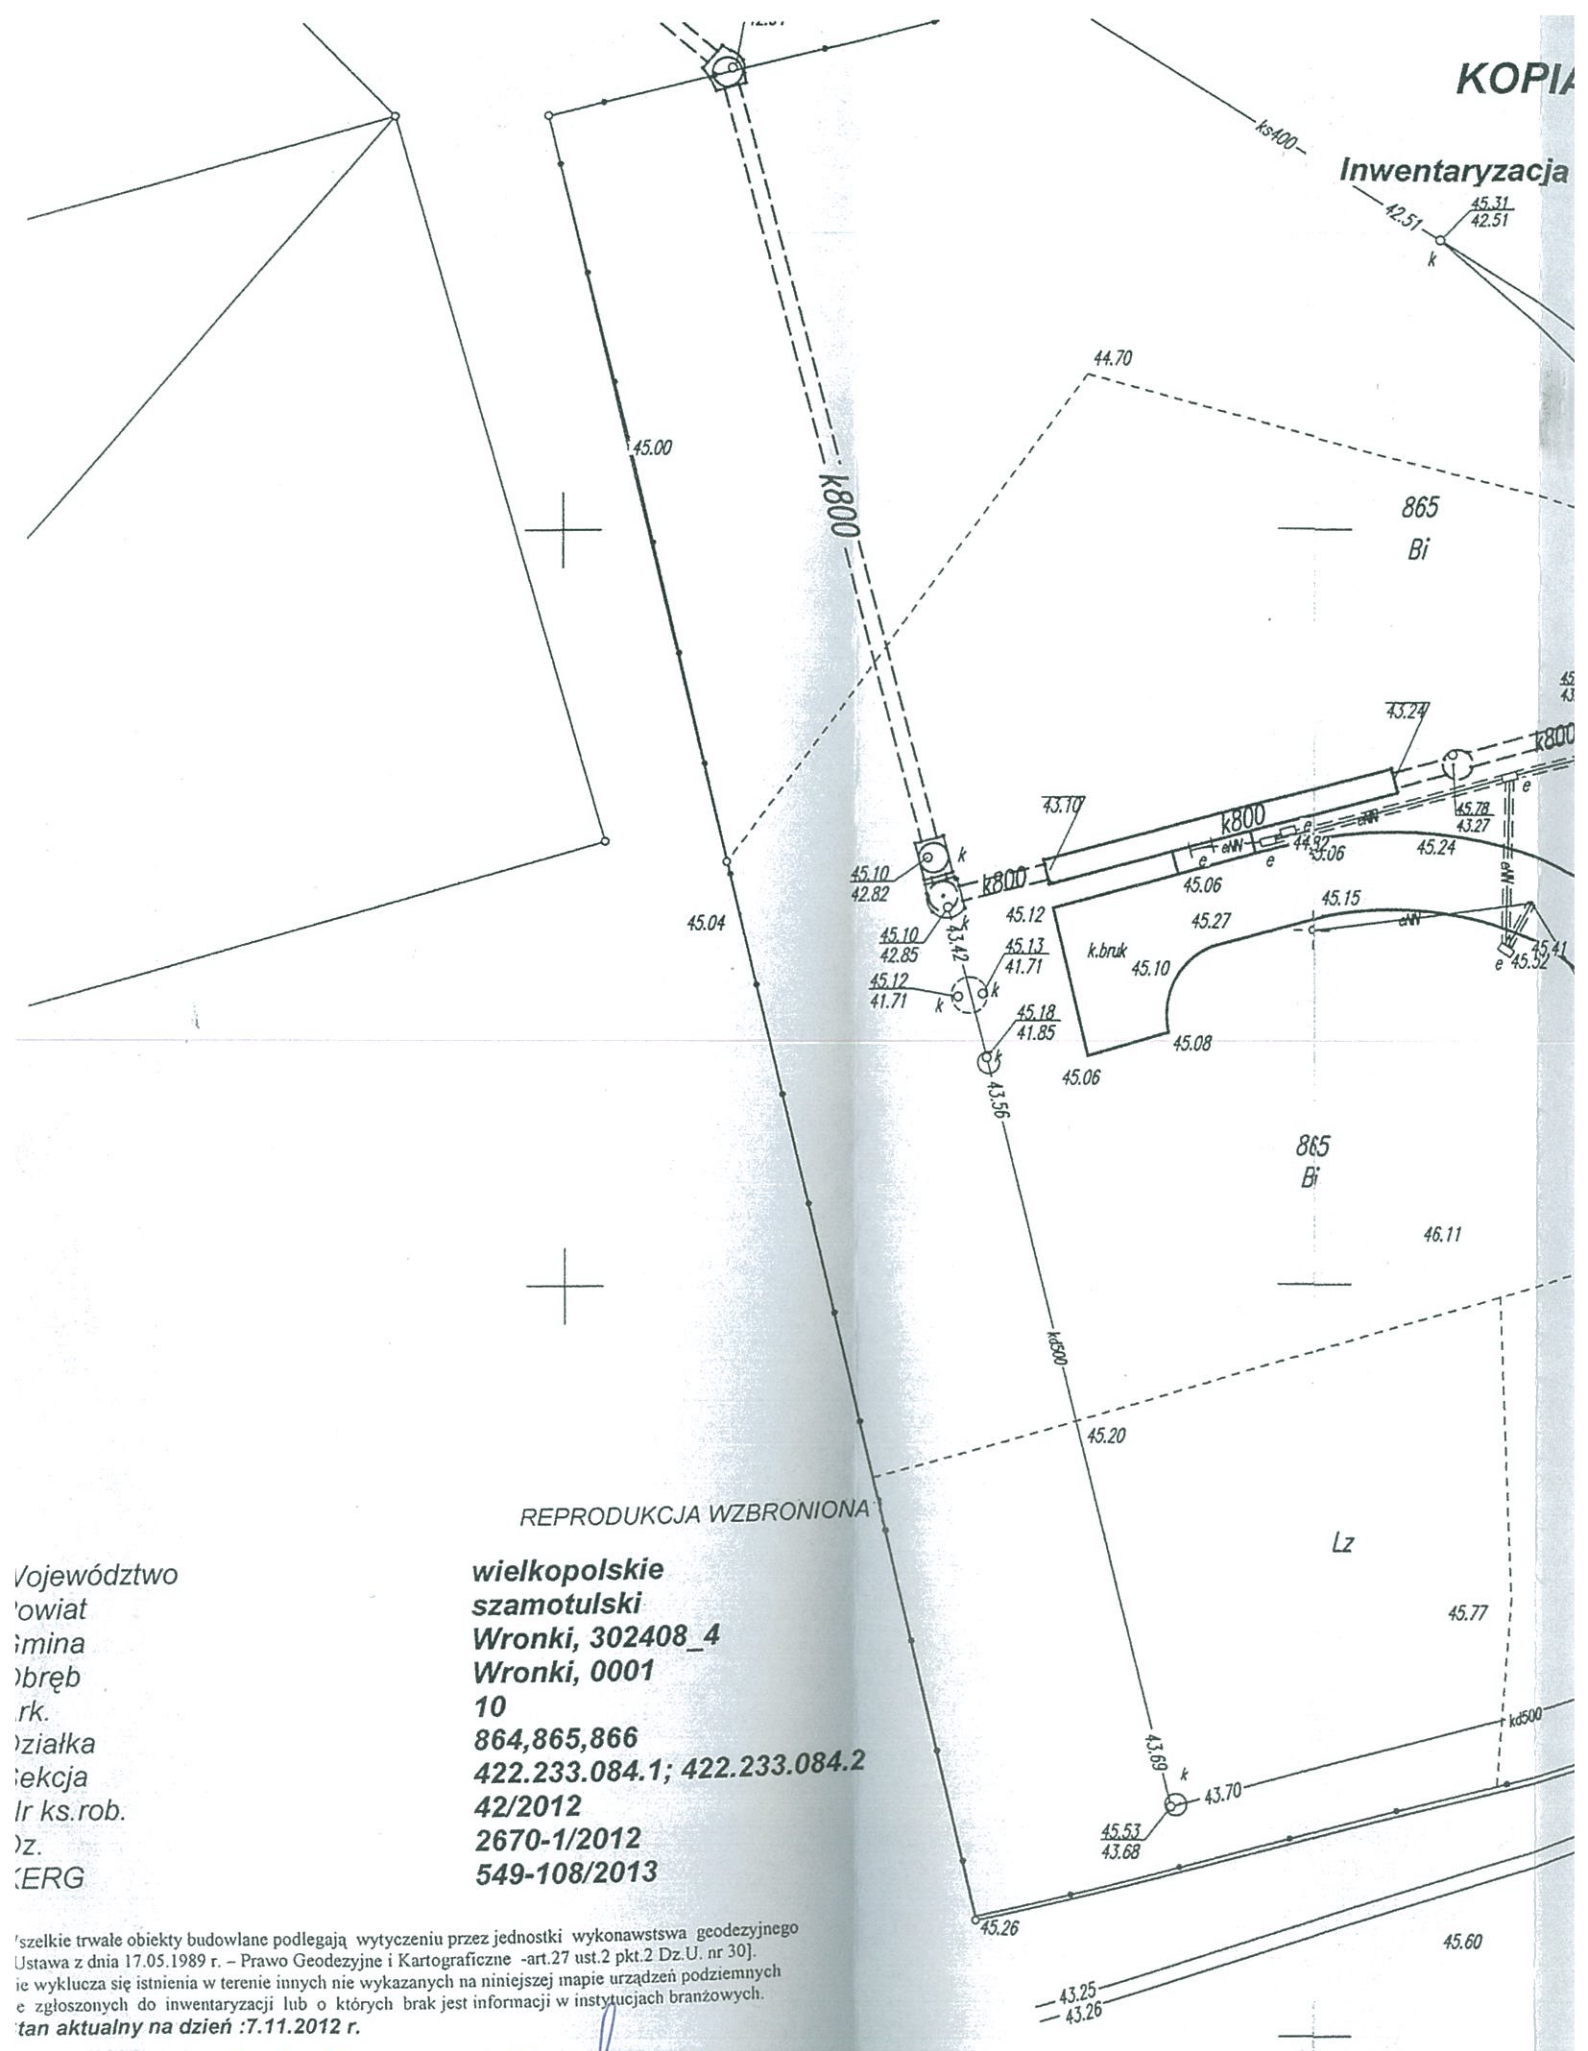

REPRODUKCJA WZBRONIONA

Województwo	**wielkopolskie**
Powiat	**szamotulski**
Gmina	**Wronki, 302408_4**
Obręb	**Wronki, 0001**
Mrk.	**10**
Działka	**864,865,866**
Sekcja	**422.233.084.1; 422.233.084.2**
Mr ks.rob.	**42/2012**
Poz.	**2670-1/2012**
EWERG	**549-108/2013**

Wszelkie trwałe obiekty budowlane podlegają wytyczeniu przez jednostki wykonawstwa geodezyjnego [Ustawa z dnia 17.05.1989 r. – Prawo Geodezyjne i Kartograficzne -art.27 ust.2 pkt.2 Dz.U. nr 30].
Nie wyklucza się istnienia w terenie innych nie wykazanych na niniejszej mapie urządzeń podziemnych nie zgłoszonych do inwentaryzacji lub o których brak jest informacji w instytucjach branżowych.
Stan aktualny na dzień :7.11.2012 r.

Biuro Usług Geodezyjnych
"POMIAR"
62-045 Pniewy, ul. Międzychodzka 14
tel. 509 416 171, 606 242 901
NIP 7871032975, REGON 639740601
e-mail: pomiar5@wp.pl

inż. Janusz Piszczała
Geodeta Uprawniony
Nr uprawnień
62-045 Pniewy, ul. Międzychodzka 14
tel. 61 291 05 15, 509 416 171